

padtec

AS-BUILT



CLIENTE	EAF- INFOVIAS	
LOCAL / ESTAÇÃO	FONTE BOA (FTB)	
ROTA	DWDM TEFÉ-ATALAIA DO NORTE	
RESPONSÁVEL APROVAÇÃO CLIENTE	NOME	Euclides Ferrer de Almeida Junior
	TELEF.	11-94234 - 8874
	e-mail	euclides.ferrer@sigantenido.com.br
EQUIPAMENTO	LightPad i6400	
ENDEREÇO	Estrada da Baré S/N - Porto do DNI	
COORDENADAS	2°29'48.09"S 66° 4'7.83"W	
Nº PROPOSTA PADTEC	2023-1444 V2	
Nº PEDIDO	PP 23A0377A	
REF. CLIENTE	INFOVIAS 2	
ELABORADO POR	RENATO MARCHINI	
GESTOR PADTEC	NOME	Pedro Henrique Piva de Oliveira
	TELEF.	(19) 9 7110.9310
	e-mail	pedro.oliveira@padtec.com.br
DATA	09/05/25	
REVISÃO	3	

1	ÍNDICE
2	INFORMAÇÕES GERAIS
3	DIAGRAMA LOCAL
4	RELAÇÃO DE EQUIP. E ATERRAMENTO DO BASTIDOR
5	CADASTRO DE PLACAS E NÚMEROS DE SÉRIE
6	CADASTRO DE ATENUADORES
7	TABELA DE CONEXÕES - INTERNAS / ENTRE RACK'S
8	TABELA DE CONEXÕES - RUA / CLIENTE
12	TABELA DE CONEXÕES - GERÊNCIA
13	TABELA DE CONEXÕES - CASCATEAMENTO
14	LAYOUT
17	INFRAESTRUTURA

1 - CONTROLE DE EDIÇÃO

EDIÇÃO	DATA	DESCRIÇÃO
0	18/09/2023	SURVEY
1	30/11/2023	SURVEY
2	28/02/2024	PROJETO DEFINITIVO PARA INSTALAÇÃO
3	09/05/2025	AS-BUILT

2 - RESPONSÁVEL PELA VISTORIA

N/A

3 - RESPONSÁVEL PELO COMISSIONAMENTO

XXXXXXXXXX - (xx) XXXXX-XXXX - ONONONON@ABC.com.br

4 - DADOS DA ESTAÇÃO




Estação	ATENDIDA NÃO ATENDIDA - RETIRAR CHAVE NA ESTAÇÃO XXXXXXXXXXXXXXXXXXXX
Responsável	XXXXXXXXXX - (xx) XXXXX-XXXX - ONONONON@ABC.com.br
Sala Climatizada	SIM

5 - INFORMAÇÕES ADICIONAIS

INFRA			
ENERGIA			
ÓPTICA			
Modelo & Posições	Qtde	e	<input type="checkbox"/> 12 <input type="checkbox"/> 24 <input type="checkbox"/> 36 <input type="checkbox"/> 48 <input type="checkbox"/> 60 <input type="checkbox"/> 72
GERAL			

SISTEMA DWDM - EAF- INFOVIAS - DWDM TEFÉ-ATALAIA DO NORTE

padtec	Estação:	FONTE BOA (FTB)	INFORMAÇÕES GERAIS	Revisão
				3
				Pág.
				2

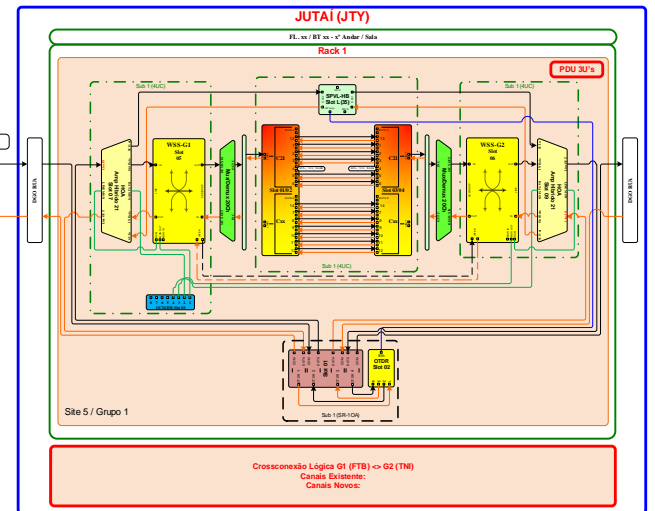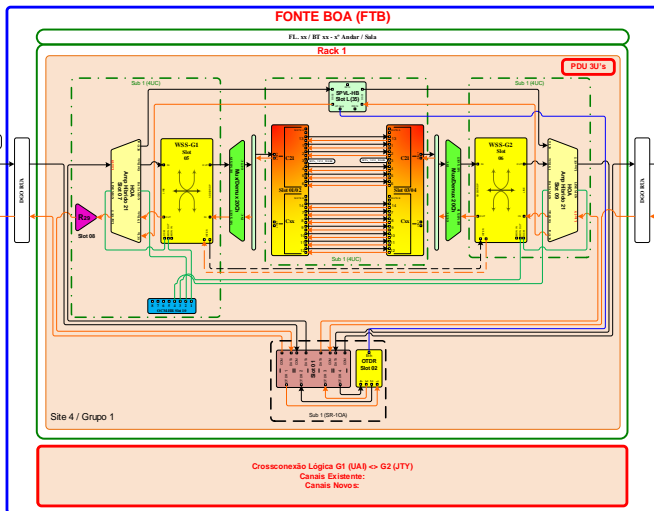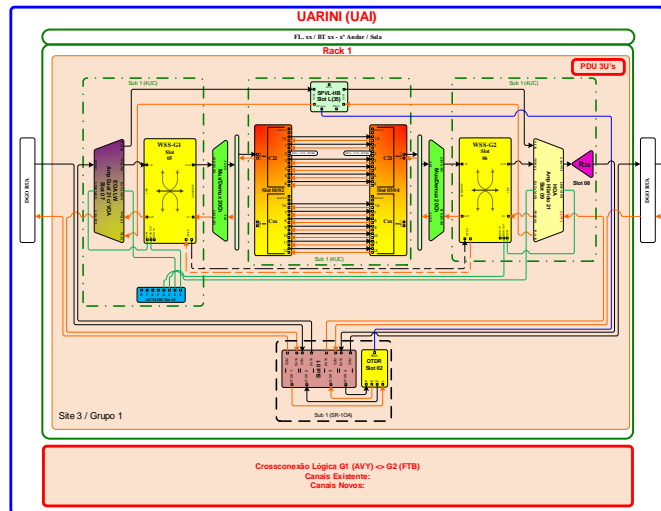

FL. 1 / BT. 1 - TERREO / Sala ÚNICA (Rack 1)

NE / Label na GC:

FONTE BOA

PP	ORD.	COD. EAN	MODELO	DESCRIÇÃO	TOTAL
PP 23A0377A	1	7898457206303	PDU-3A	Power Distribution Unit 3U	1
	2	7898457205504	MDDC21201ST1L	MUX/DEMUX DWDM 20 Canais 100 GHz 1U	2
	3	7898457205382	HOA2-HA-E21211-HA	Amplificador Óptico 4.5U - HOA2-HA-E21211-HA -> High Gain / EDFA High Gain	2
	4	7898457206334	ROA1-HA-E29001-TR	Amplificador Óptico 9U - Raman 4,5U, 1 slot, 29 dBm	1
	5	TCX200G-9A-14D-000	TCX200G-9A-14D-000	Muxponder 100G+ Dual 100G/200G Inclui 1xCFP2_200G LH	2
	6	4.800.00.998	SFP+_1310_10GBE	Módulo Óptico 10GbE 1310nm 10km	24
	7	4.800.01.203	QSFP+_40G_LR4_PSM_2	Módulo Óptico 40GBASE-LR4-PSM (4x 10GBASE-LR / 4x 8G FC 1310nm)	4
	8	7898457207195	WSS2-HA	ROADM WSS - Placa até Grau 2 Flexgrid 9U	2
	9	7898457205924	OCM-HR	ROADM WSS - Placa Optical Channel Monitor 8 portas FlexGrid com OSNR 9U	1
	10	7898457203524	SR-4AA	Sub-Bastidor Compacto 4U	1
	11	7898457203784	SPVL-HB	Placa Supervisora HB - Compacto	1
	12	7898457203517	MF-HA	Placa de Miscelâneas - Compacto 4U	1
	13	7898457203500	FT-HB	Unidade FAN - Compacto 4U	1
	14	4.800.00.958	SFP_CS_32dB_DDM	Módulo Óptico 32 dB DDM para CS	1
	15	4.800.00.992	SFP_CS_44dB_DDM	Módulo Óptico 44 dB DDM para CS	1
	16	7898457206730	SR-10A	Sub-Bastidor 1U - SR-10A	1
	17	7898457206921	OMD4WO4-HP	Mux Demux do Sinal OTDR, 1625nm OTDR 4 Portas High Power	1
	18	7898457206723	OTDR39041	OTDR, range dinâmico 39dB, 4 portas	1
19					
20					
FIXAÇÃO

RACK CLIENTE FIXADO

OBS.

PONTO DE CONEXÃO DO BASTIDOR AO TERRA:

DADOS DO RACK

PARA

U'S

CONECTOR

DIMENSÕES
(C x L x A)

DISTÂNCIA
BITOLA

/ 16mm²

TIPO

Fornecimento (PP 23A0377A)

SISTEMA DWDM - EAF- INFOVIAS - DWDM TEFÉ-ATALAIA DO NORTE

padtec

Estação:

FONTE BOA (FTB)

RELAÇÃO DE EQUIPAMENTOS

Revisão

3

Pág.

4

FL. 1 / BT. 1 - TERREO / Sala ÚNICA (Rack 1)

NE / Label na GC:

FONTE BOA

SUB 1

SUB 2

SUB 3

SUB 36



4U

3U

1U

4U

1U

1U

U's	SUB	MODELO	S/N	DIR.	NE	PP
1						
2						
3	1	PAINEL DE DIJUNTORES	-	-	-	-
4						
5						
6	2	PDU-3A	-	-	-	377A
7						
8	3	MDDC21201ST1L	472	UAI		377A
9						
10	4	SR-4AA	3456	UAI/JTY		377A
11						
12						
13	5	SR-10A	775	UAI/JTY		377A
14	6	MDDC21201ST1L	481	JTY		377A
15	7	VAGO				
16	8	VAGO				
17	9	VAGO				
18	10	VAGO				
19	11	VAGO				
20	12	VAGO				
21	13	VAGO				
22	14	VAGO				
23	15	VAGO				
24	16	VAGO				
25	17	VAGO				
26	18	VAGO				
27	19	VAGO				
28	20	VAGO				
29	21	VAGO				
30	22	VAGO				
31	23	VAGO				
32	24	VAGO				
33	25	VAGO				
34	26	VAGO				
35	27	VAGO				
36	28	VAGO				
37	29	VAGO				
38	30	VAGO				
39	31	VAGO				
40	32	VAGO				
41	33	VAGO				
42	34	VAGO				
43	35	VAGO				
44	36	VAGO				

Sub-Bastidor LightPad i6400 (SR-4AA)

Sub 4					
SLOT	MODELO	CH.	SN	DIR.	PP
1					
2	TCX200G-9A-14D-000	21/xx	1182	UAI	377A
3					
4	TCX200G-9A-14D-000	21/xx	1190	JTY	377A
5	WSS2-HÁ	G1	356	UAI	377A
6	WSS2-HÁ	G2	341	JTY	377A
7	HOA2-HA-E21211-HÁ	-	1604	UAI	377A
8	ROA1-HA-E29001-TR	-	371	UAI	377A
9	HOA2-HA-E21211-HÁ	-	1639	JTY	377A
10	OCM-HR	-	503	UAI/JTY	
L(35)	SPVL-HB		5352	-	377A
R(36)					-
MF(33)	MF-HA		3752	-	377A
FT(31)	FT-HB		3723	-	377A

Sub-Bastidor OTDR (SR-10A)

Sub 5					
SLOT	MODELO	CH	SN	DIR.	PP
1	OMD4WO4-HP	-	463	UAI/JTY	377A
2	OTDR39041	-	400	UAI/JTY	377A
3					

Fornecimento (PP 23A0377A)

SISTEMA DWDM - EAF- INFOVIAS - DWDM TEFE-ATALAIA DO NORTE

padtec

Estação:

FONTE BOA (FTB)

CADASTRO DE PLACAS E PLANO DE FACE

Revisão
0
Pág.
5

CONEXÕES DWDM - INTERNAS (RACK 1) - Dir. Uarini

De: Combiner 200 Gb/s - 12x2							LANÇE (m)	Para: MVDD 20Ch 1U						
FILA	BAST.	MODELO	SUB	SLOT	Porta	CONEXÃO		CONEXÃO	FILA	BAST.	MODELO	SUB	SLOT	Porta
1	1	TCX200-9A	04	01/02	LINE 1 Rx	LC/PC (CFP2)	02	LC/APC	1	1	MDDC21201ST1L	03	-	OUT C21
1	1	TCX200-9A	04	01/02	LINE 1 Tx	LC/PC (CFP2)	02	LC/APC	1	1	MDDC21201ST1L	03	-	IN C21

De: MVDD 20Ch 1U							LANÇE (m)	Para: WSS						
FILA	BAST.	MODELO	SUB	SLOT	Porta	CONEXÃO		CONEXÃO	FILA	BAST.	MODELO	SUB	SLOT	Porta
1	1	MDDC21201ST1L	03	-	LINE IN	LC/APC	02	LC/APC	1	1	WSS2-HA	04	05	DROP OUT
1	1	MDDC21201ST1L	03	-	LINE OUT	LC/APC	02	LC/APC	1	1	WSS2-HA	04	05	ADD IN

De: WSS							LANÇE (m)	Para: HOA						
FILA	BAST.	MODELO	SUB	SLOT	Porta	CONEXÃO		CONEXÃO	FILA	BAST.	MODELO	SUB	SLOT	Porta
1	1	WSS2-HA	04	05	LINE IN	LC/APC	02	LC/APC	1	1	HOA2-HA-E21211-HA	04	07	DATA OUT
1	1	WSS2-HA	04	05	LINE OUT	LC/APC	02	LC/APC	1	1	HOA2-HA-E21211-HA	04	07	DATA IN

De: HOA							LANÇE (m)	Para: MXDX do OTDR 1U						
FILA	BAST.	MODELO	SUB	SLOT	Porta	CONEXÃO		CONEXÃO	FILA	BAST.	MODELO	SUB	SLOT	Porta
1	1	HOA2-HA-E21211-HA	04	07	LINE IN	LC/APC (A.P)	02	LC/APC (A.P)	1	1	OMD4WO4-HP	05	01	DATA 2

De: HOA							LANÇE (m)	Para: ROA 29						
FILA	BAST.	MODELO	SUB	SLOT	Porta	CONEXÃO		CONEXÃO	FILA	BAST.	MODELO	SUB	SLOT	Porta
1	1	HOA2-HA-E21211-HA	04	07	LINE OUT	LC/APC	02	LC/APC	1	1	ROA1-HA-E29001-TR	04	08	SIGNAL

De: ROA 29							LANÇE (m)	Para: MXDX do OTDR 1U						
FILA	BAST.	MODELO	SUB	SLOT	Porta	CONEXÃO		CONEXÃO	FILA	BAST.	MODELO	SUB	SLOT	Porta
1	1	ROA1-HA-E29001-TR	04	08	PUMP	LX5/APC (A.P)	02	LC/APC (A.P)	1	1	OMD4WO4-HP	05	01	DATA 1

De: OTDR 1U							LANÇE (m)	Para: MXDX do OTDR 1U						
FILA	BAST.	MODELO	SUB	SLOT	Porta	CONEXÃO		CONEXÃO	FILA	BAST.	MODELO	SUB	SLOT	Porta
1	1	OTDR39041	05	02	01	LC/APC	02	LC/APC	1	1	OMD4WO4-HP	05	01	OTDR 1
1	1	OTDR39041	05	02	02	LC/APC	02	LC/APC	1	1	OMD4WO4-HP	05	01	OTDR 2
1	1	OTDR39041	05	02	03	LC/APC	02	LC/APC	1	1	OMD4WO4-HP	05	01	OTDR 3
1	1	OTDR39041	05	02	04	LC/APC	02	LC/APC	1	1	OMD4WO4-HP	05	01	OTDR 4

CONEXÕES DWDM - INTERNAS (RACK 1) - Cross Conexão WSS

De: WSS							LANÇE (m)	Para: WSS						
FILA	BAST.	MODELO	SUB	SLOT	Porta	CONEXÃO		CONEXÃO	FILA	BAST.	MODELO	SUB	SLOT	Porta
1	1	WSS2-HA	04	05	INTER IN	LC/APC	02	LC/APC	1	1	WSS2-HA	04	06	INTER OUT
1	1	WSS2-HA	04	05	INTER OUT	LC/APC	02	LC/APC	1	1	WSS2-HA	04	06	INTER IN

CONEXÕES DWDM - INTERNAS (RACK 1) - Dir. Jutai

De: Combiner 200 Gb/s - 12x2							LANÇE (m)	Para: MVDD 20Ch 1U						
FILA	BAST.	MODELO	SUB	SLOT	Porta	CONEXÃO		CONEXÃO	FILA	BAST.	MODELO	SUB	SLOT	Porta
1	1	TCX200-9A	04	03/04	LINE 1 Rx	LC/PC (CFP2)	02	LC/APC	1	1	MDDC21201ST1L	06	-	OUT C21
1	1	TCX200-9A	04	03/04	LINE 1 Tx	LC/PC (CFP2)	02	LC/APC	1	1	MDDC21201ST1L	06	-	IN C21

De: MVDD 20Ch 1U							LANÇE (m)	Para: WSS						
FILA	BAST.	MODELO	SUB	SLOT	Porta	CONEXÃO		CONEXÃO	FILA	BAST.	MODELO	SUB	SLOT	Porta
1	1	MDDC21201ST1L	06	-	LINE IN	LC/APC	02	LC/APC	1	1	WSS2-HA	04	06	DROP OUT
1	1	MDDC21201ST1L	06	-	LINE OUT	LC/APC	02	LC/APC	1	1	WSS2-HA	04	06	ADD IN

De: WSS							LANÇE (m)	Para: HOA						
FILA	BAST.	MODELO	SUB	SLOT	Porta	CONEXÃO		CONEXÃO	FILA	BAST.	MODELO	SUB	SLOT	Porta
1	1	WSS2-HA	04	06	LINE IN	LC/APC	02	LC/APC	1	1	HOA2-HA-E21211-HA	04	09	DATA OUT
1	1	WSS2-HA	04	06	LINE OUT	LC/APC	02	LC/APC	1	1	HOA2-HA-E21211-HA	04	09	DATA IN

De: HOA							LANÇE (m)	Para: MXDX do OTDR 1U						
FILA	BAST.	MODELO	SUB	SLOT	Porta	CONEXÃO		CONEXÃO	FILA	BAST.	MODELO	SUB	SLOT	Porta
1	1	HOA2-HA-E21211-HA	04	09	LINE OUT	LC/APC	02	LC/APC	1	1	OMD4WO4-HP	05	01	DATA 4
1	1	HOA2-HA-E21211-HA	04	09	LINE IN	LC/APC (A.P)	02	LC/APC (A.P)	1	1	OMD4WO4-HP	05	01	DATA 3

OBS.:

 Fornecimento (PP 23A0377A)

FL. 1 / BT. 1 - TERREO / Sala ÚNICA (Rack 1)

NE / Label na GC:

FORTE BOA

CONEXÕES LADO RUA

De: MXDX do OTDR 1U						LANCE	Para: CONEXÃO RUA (Dir. UAI)				CABO	#	
FILA	BAST.	MODELO	SUB	SLOT	Porta	CONEXÃO	(m)	CONEXÃO	FILA	BAST.	MÓDULO	BANDEJA	Posição
1	1	OMD4WO4-HP	05	01	COM 01	LC/APC (A.P.)	08	E2000/APC (A.P.)	1	2		DIO ALTA POTENCIA	1
1	1	OMD4WO4-HP	05	01	COM 02	LC/APC (A.P.)	08	E2000/APC (A.P.)	1	2		DIO ALTA POTENCIA	2

De: MXDX do OTDR 1U						LANCE	Para: CONEXÃO RUA (Dir. JTY)				CABO	#	
FILA	BAST.	MODELO	SUB	SLOT	Porta	CONEXÃO	(m)	CONEXÃO	FILA	BAST.	MÓDULO	BANDEJA	Posição
1	1	OMD4WO4-HP	05	01	COM 03	LC/APC (A.P.)	08	E2000/APC (A.P.)	1	2		DIO ALTA POTENCIA	1
1	1	OMD4WO4-HP	05	01	COM 04	LC/APC (A.P.)	08	E2000/APC (A.P.)	1	2		DIO ALTA POTENCIA	2

CONEXÕES LADO CLIENTE

De: Combiner 200 Gb/s 12x2 Ch. 21/xx						LANCE	Para: DIO CL				Posição		
FILA	BAST.	MODELO	SUB	SLOT	Porta	CONEXÃO	(m)	CONEXÃO	FILA	BAST.	MODELO	SUB	Posição
1	1	TCX200-9A	04	01/02	CL13.1 Tx	MPO/SM	8	LC/PC	1	2	-	DIO.01 DWDM CLIENTE	13 Tx
1	1	TCX200-9A	04	01/02	CL13.1 Rx	MPO/SM	8	LC/PC	1	2	-	DIO.01 DWDM CLIENTE	13 Rx
1	1	TCX200-9A	04	01/02	CL13.2 Tx	MPO/SM	8	LC/PC	1	2	-	DIO.01 DWDM CLIENTE	14 Tx
1	1	TCX200-9A	04	01/02	CL13.2 Rx	MPO/SM	8	LC/PC	1	2	-	DIO.01 DWDM CLIENTE	14 Rx
1	1	TCX200-9A	04	01/02	CL13.3 Tx	MPO/SM	8	LC/PC	1	2	-	DIO.01 DWDM CLIENTE	15 Tx
1	1	TCX200-9A	04	01/02	CL13.3 Rx	MPO/SM	8	LC/PC	1	2	-	DIO.01 DWDM CLIENTE	15 Rx
1	1	TCX200-9A	04	01/02	CL13.4 Tx	MPO/SM	8	LC/PC	1	2	-	DIO.01 DWDM CLIENTE	16 Tx
1	1	TCX200-9A	04	01/02	CL13.4 Rx	MPO/SM	8	LC/PC	1	2	-	DIO.01 DWDM CLIENTE	16 Rx
1	1	TCX200-9A	04	01/02	CL1 Tx	LC/PC (SFP+)	8	LC/PC	1	2	-	DIO.01 DWDM CLIENTE	01 Tx
1	1	TCX200-9A	04	01/02	CL1 Rx	LC/PC (SFP+)	8	LC/PC	1	2	-	DIO.01 DWDM CLIENTE	01 Rx
1	1	TCX200-9A	04	01/02	CL2 Tx	LC/PC (SFP+)	8	LC/PC	1	2	-	DIO.01 DWDM CLIENTE	02 Tx
1	1	TCX200-9A	04	01/02	CL2 Rx	LC/PC (SFP+)	8	LC/PC	1	2	-	DIO.01 DWDM CLIENTE	02 Rx
1	1	TCX200-9A	04	01/02	CL3 Tx	LC/PC (SFP+)	8	LC/PC	1	2	-	DIO.01 DWDM CLIENTE	03 Tx
1	1	TCX200-9A	04	01/02	CL3 Rx	LC/PC (SFP+)	8	LC/PC	1	2	-	DIO.01 DWDM CLIENTE	03 Rx
1	1	TCX200-9A	04	01/02	CL4 Tx	LC/PC (SFP+)	8	LC/PC	1	2	-	DIO.01 DWDM CLIENTE	04 Tx
1	1	TCX200-9A	04	01/02	CL4 Rx	LC/PC (SFP+)	8	LC/PC	1	2	-	DIO.01 DWDM CLIENTE	04 Rx
1	1	TCX200-9A	04	01/02	CL5 Tx	LC/PC (SFP+)	8	LC/PC	1	2	-	DIO.01 DWDM CLIENTE	05 Tx
1	1	TCX200-9A	04	01/02	CL11 Rx	LC/PC (SFP+)	8	LC/PC	1	2	-	DIO.01 DWDM CLIENTE	11 Rx
1	1	TCX200-9A	04	01/02	CL12 Tx	LC/PC (SFP+)	8	LC/PC	1	2	-	DIO.01 DWDM CLIENTE	12 Tx
1	1	TCX200-9A	04	01/02	CL12 Rx	LC/PC (SFP+)	8	LC/PC	1	2	-	DIO.01 DWDM CLIENTE	12 Rx

De: Combiner 200 Gb/s 12x2 Ch. 21/xx						LANCE	Para: DIO CL				Posição		
FILA	BAST.	MODELO	SUB	SLOT	Porta	CONEXÃO	(m)	CONEXÃO	FILA	BAST.	MODELO	SUB	Posição
1	1	TCX200-9A	04	03/04	CL13.1 Tx	MPO/SM	8	LC/PC	1	2	-	DIO.02 DWDM CLIENTE	13 Tx
1	1	TCX200-9A	04	03/04	CL13.1 Rx	MPO/SM	8	LC/PC	1	2	-	DIO.02 DWDM CLIENTE	13 Rx
1	1	TCX200-9A	04	03/04	CL13.2 Tx	MPO/SM	8	LC/PC	1	2	-	DIO.02 DWDM CLIENTE	14 Tx
1	1	TCX200-9A	04	03/04	CL13.2 Rx	MPO/SM	8	LC/PC	1	2	-	DIO.02 DWDM CLIENTE	14 Rx
1	1	TCX200-9A	04	03/04	CL13.3 Tx	MPO/SM	8	LC/PC	1	2	-	DIO.02 DWDM CLIENTE	15 Tx
1	1	TCX200-9A	04	03/04	CL13.3 Rx	MPO/SM	8	LC/PC	1	2	-	DIO.02 DWDM CLIENTE	15 Rx
1	1	TCX200-9A	04	03/04	CL13.4 Tx	MPO/SM	8	LC/PC	1	2	-	DIO.02 DWDM CLIENTE	16 Tx
1	1	TCX200-9A	04	03/04	CL13.4 Rx	MPO/SM	8	LC/PC	1	2	-	DIO.02 DWDM CLIENTE	16 Rx
1	1	TCX200-9A	04	03/04	CL1 Tx	LC/PC (SFP+)	8	LC/PC	1	2	-	DIO.02 DWDM CLIENTE	01 Tx
1	1	TCX200-9A	04	03/04	CL1 Rx	LC/PC (SFP+)	8	LC/PC	1	2	-	DIO.02 DWDM CLIENTE	01 Rx
1	1	TCX200-9A	04	03/04	CL2 Tx	LC/PC (SFP+)	8	LC/PC	1	2	-	DIO.02 DWDM CLIENTE	02 Tx
1	1	TCX200-9A	04	03/04	CL2 Rx	LC/PC (SFP+)	8	LC/PC	1	2	-	DIO.02 DWDM CLIENTE	02 Rx
1	1	TCX200-9A	04	03/04	CL3 Tx	LC/PC (SFP+)	8	LC/PC	1	2	-	DIO.02 DWDM CLIENTE	03 Tx
1	1	TCX200-9A	04	03/04	CL3 Rx	LC/PC (SFP+)	8	LC/PC	1	2	-	DIO.02 DWDM CLIENTE	03 Rx
1	1	TCX200-9A	04	03/04	CL4 Tx	LC/PC (SFP+)	8	LC/PC	1	2	-	DIO.02 DWDM CLIENTE	04 Tx
1	1	TCX200-9A	04	03/04	CL10 Rx	LC/PC (SFP+)	8	LC/PC	1	2	-	DIO.02 DWDM CLIENTE	10 Rx
1	1	TCX200-9A	04	03/04	CL11 Tx	LC/PC (SFP+)	8	LC/PC	1	2	-	DIO.02 DWDM CLIENTE	11 Tx
1	1	TCX200-9A	04	03/04	CL11 Rx	LC/PC (SFP+)	8	LC/PC	1	2	-	DIO.02 DWDM CLIENTE	11 Rx
1	1	TCX200-9A	04	03/04	CL12 Tx	LC/PC (SFP+)	8	LC/PC	1	2	-	DIO.02 DWDM CLIENTE	12 Tx
1	1	TCX200-9A	04	03/04	CL12 Rx	LC/PC (SFP+)	8	LC/PC	1	2	-	DIO.02 DWDM CLIENTE	12 Rx

OBS.:

 Fornecimento (PP 23A0377A)

SISTEMA DWDM - EAF-INFOVIAS - DWDM TEFE-ATALAIA DO NORTE

padtec	Estação:	FORTE BOA (FTB)	TABELA DE CONEXÕES - RUA / CLIENTE	Revisão
				3
				Pág.
				8

FL. 1 / BT. 1 - TERREO / Sala ÚNICA (Rack 1)

FONTE BOA

CONEXÕES LADO CLIENTE (DIO 01 - DIO 02)

De: DIO CL (FRONTAL)						LANÇE (m)	Para: DIO CL (FRONTAL)					
FILA	BAST.	MODELO	DIO	Posição	CONEXÃO		CONEXÃO	FILA	BAST.	MODELO	DIO	Posição
1	2	-	DIO.01 DWDM CLIENTE	01 Tx	LC/PC	02	LC/PC	1	2	-	DIO.02 DWDM CLIENTE	01 Rx
1	2	-	DIO.01 DWDM CLIENTE	01 Rx	LC/PC	02	LC/PC	1	2	-	DIO.02 DWDM CLIENTE	01 Tx
1	2	-	DIO.01 DWDM CLIENTE	02 Tx	LC/PC	02	LC/PC	1	2	-	DIO.02 DWDM CLIENTE	02 Rx
1	2	-	DIO.01 DWDM CLIENTE	02 Rx	LC/PC	02	LC/PC	1	2	-	DIO.02 DWDM CLIENTE	02 Tx
1	2	-	DIO.01 DWDM CLIENTE	04 Tx	LC/PC	02	LC/PC	1	2	-	DIO.02 DWDM CLIENTE	04 Rx
1	2	-	DIO.01 DWDM CLIENTE	04 Rx	LC/PC	02	LC/PC	1	2	-	DIO.02 DWDM CLIENTE	04 Tx
1	2	-	DIO.01 DWDM CLIENTE	05 Tx	LC/PC	02	LC/PC	1	2	-	DIO.02 DWDM CLIENTE	05 Rx
1	2	-	DIO.01 DWDM CLIENTE	05 Rx	LC/PC	02	LC/PC	1	2	-	DIO.02 DWDM CLIENTE	05 Tx
1	2	-	DIO.01 DWDM CLIENTE	06 Tx	LC/PC	02	LC/PC	1	2	-	DIO.02 DWDM CLIENTE	06 Rx
1	2	-	DIO.01 DWDM CLIENTE	06 Rx	LC/PC	02	LC/PC	1	2	-	DIO.02 DWDM CLIENTE	06 Tx
1	2	-	DIO.01 DWDM CLIENTE	07 Tx	LC/PC	02	LC/PC	1	2	-	DIO.02 DWDM CLIENTE	07 Rx
1	2	-	DIO.01 DWDM CLIENTE	18 Rx	LC/PC	02	LC/PC	1	2	-	DIO.02 DWDM CLIENTE	18 Tx
1	2	-	DIO.01 DWDM CLIENTE	19 Tx	LC/PC	02	LC/PC	1	2	-	DIO.02 DWDM CLIENTE	19 Rx
1	2	-	DIO.01 DWDM CLIENTE	19 Rx	LC/PC	02	LC/PC	1	2	-	DIO.02 DWDM CLIENTE	19 Tx
1	2	-	DIO.01 DWDM CLIENTE	20 Tx	LC/PC	02	LC/PC	1	2	-	DIO.02 DWDM CLIENTE	20 Rx
1	2	-	DIO.01 DWDM CLIENTE	20 Rx	LC/PC	02	LC/PC	1	2	-	DIO.02 DWDM CLIENTE	20 Tx

OBS.:

Fornecimento (PP 23A0377A)

SISTEMA DWDM - EAF- INFOVIAS - DWDM TEFÉ-ATALAIA DO NORTE

	Estação:	FONTE BOA (FTB)	TABELA DE CONEXÕES - RUA / CLIENTE	Revisão
				8
				Pág.
				10

FL. 1 / BT. 1 - TERREO / Sala ÚNICA (Rack 1)

NE / Label na GC:

FORTE BOA

ALIMENTAÇÃO PARA SR-4AA

DE: FONTE DE ALIMENTAÇÃO

PARA: SR-4AA

Fonte:	Sala	Fila	BAST	POS.	PROT.	AMP	VIA	Cabo	LANCE	BITOLA	Terminal
PDU-3A	ÚNICA	1	1	POS.1	DISJ	32A	A	0V	3,5	2,5	PADRAO
								-48V	3,5	2,5	PADRAO
PDU-3A	ÚNICA	1	1	POS.11	DISJ	32A	B	0V	3,5	2,5	PADRAO
								-48V	3,5	2,5	PADRAO
Ponto de Aterramento	PDU-3A						2x	ATR	3,5	6	PADRAO PDU
Queda de Tensão (Via A)		0,28			Queda de Tensão (Via B)				0,28		


FONTE COM REDUNDÂNCIA DE VIA	SIM	NÃO	FABRICANTE DISJUNTOR/FUSÍVEL	
			MODELO DISJUNTOR/FUSÍVEL	
NECESSÁRIO CONVERSOR AC/DC	SIM	NÃO	MODELO DA TOMADA	
			DISTÂNCIA ATÉ A TOMADA AC	

OCUPAÇÃO DA SR-4AA

POS.	SUB	DESCRIÇÃO	W	A	BTU/h	POS.	SUB	DESCRIÇÃO	W	A	BTU/h
1	04	TCX200-9A	176,00	3,67	600,54	7	04	HOA2-HA-E21211-HÁ	23,00	0,48	78,48
2						8	04	ROA1-HA-E29001-TR	38,00	0,79	129,66
3	04	TCX200-9A	176,00	3,67	600,54	9	04	HOA2-HA-E21211-HÁ	23,00	0,48	78,48
4						10	04	OCM-HR	20,00	0,42	68,24
5	04	WSS-2HA	10,00	0,21	34,12	L(35) R(36)	04	SPVL-HB	22,00	0,46	75,07
6	04	WSS-2HA	10,00	0,21	34,12	MF(33) FT(31)	04	MF-HA FT-HB	67,00	1,40	228,61
CONSUMO ATUAL			xx W / xx A			CONSUMO PREVISTO			565,00	11,77	1927,86

OBSERVAÇÕES

LANCE MÁXIMO DE 9 METROS - 6mm² / 32A

 Fornecimento (PP 23A0377A)

SISTEMA DWDM - EAF- INFOVIAS - DWDM TEFÉ-ATALAIA DO NORTE

padtec

Estação:

FONTE BOA (FTB)

DISTRIBUIÇÃO DE ENERGIA (SR-4AA)

Revisão

3

Pág.

9

FL. 1 / BT. 1 - TERREO / Sala ÚNICA (Rack 1)

NE / Label na GC:

FONTE BOA

ALIMENTAÇÃO PARA PDU

DE: FONTE DE ALIMENTAÇÃO

PARA: PDU

Fonte:	Sala	Fila	BAST	POS.	PROT.	AMP	VIA	Cabo	LANCE	BITOLA	Terminal	
PAINEL DE DIJUNTORES	ÚNICA	1	1	POS.01	DISJ	63A	A	0V	5	2,5	Terminal Duplo Furo	
								-48V	5	2,5	Terminal Duplo Furo	
PAINEL DE DIJUNTORES	ÚNICA	1	1	POS.02	DISJ	63A	B	0V	5	2,5	Terminal Duplo Furo	
								-48V	5	2,5	Terminal Duplo Furo	
Ponto de Aterramento	BARRA						-	ATR	5	16	Terminal Duplo Furo	
Queda de Tensão (Via A)		0,40				Queda de Tensão (Via B)				0,40		

FONTE COM REDUNDÂNCIA DE VIA	SIM	NÃO	FABRICANTE DISJUNTOR/FUSÍVEL	
			MODELO DISJUNTOR/FUSÍVEL	
NECESSÁRIO CONVERSOR AC/DC	SIM	NÃO	MODELO DA TOMADA	
			DISTÂNCIA ATÉ A TOMADA AC	

OCUPAÇÃO DA PDU

POS.	SUB	DESCRIÇÃO	W	A	BTU/h	POS.	SUB	DESCRIÇÃO	W	A	BTU/h
1A (32A)	04	SR-4AA	565,00	11,77	1927,86	1B (32A)	04	SR-4AA	565,00	11,77	1927,86
2A (VAGO)					0,00	2B (VAGO)					0,00
3A (VAGO)					0,00	3B (VAGO)					0,00
4A (10A)	05	SR-10A	0,00	0,00	0,00	4B (10A)	05	SR-10A	0,00	0,00	0,00
5A (VAGO)					0,00	5B (VAGO)					0,00
6A (VAGO)					0,00	6B (VAGO)					0,00
7A (VAGO)					0,00	7B (VAGO)					0,00
8A (VAGO)					0,00	8B (VAGO)					0,00
9A (VAGO)					0,00	9B (VAGO)					0,00
10A (VAGO)					0,00	10B (VAGO)					0,00
CONSUMO PREVISTO (VIA A)			565,00	11,77	1927,86	CONSUMO PREVISTO (VIA B)			565,00	11,77	1927,86

CONSUMO ATUAL	xx W / xx A	CONSUMO ATUAL	xx W / xx A
---------------	-------------	---------------	-------------

OBSERVAÇÕES

MINI DISJUNTORES LINHA WEG 5ka CURVA C
ENTRADA BITOLA MÁX. 95mm² / SAÍDA BITOLA 10mm²

Fornecimento (PP 23A0377A)

SISTEMA DWDM - EAF- INFOVIAS - DWDM TEFÉ-ATALAIA DO NORTE

padtec

Estação:

FONTE BOA (FTB)

DISTRIBUIÇÃO DE ENERGIA (PDU)

Revisão

3

Pág.

10

FL. 1 / BT. 1 - TERREO / Sala ÚNICA (Rack 1)

NE / Label na GC:

FRONTE BOA


ALIMENTAÇÃO PARA OTDR39041 (SUB 05)

DE: FONTE DE ALIMENTAÇÃO

PARA: OTDR39041

Fonte:	Sala	Fila	BAST	POS.	PROT.	AMP	VIA	Cabo	LANCE	BITOLA	Terminal
PDU-3A	ÚNICA	1	1	POS.4	DISJ	10	A	0V	3,5	2,5	PADRAO
								-48V	3,5	2,5	PADRAO
PDU-3A	ÚNICA	1	1	POS.14	DISJ	10	B	0V	3,5	2,5	PADRAO
								-48V	3,5	2,5	PADRAO
Ponto de Aterramento	PDU-3A						2x	ATR	3,5	2,5	PADRAO PDU

OBSERVAÇÕES

 Fornecimento (PP 23A0377A)

SISTEMA DWDM - EAF- INFOVIAS - DWDM TEFÉ-ATALAIA DO NORTE

padtec

Estação:

FRONTE BOA (FTB)

DISTRIBUIÇÃO DE ENERGIA
(OTDR)

Revisão

3

Pág.

11


GERENCIA						
LOCALIDADE	NE / Label na GC:	Site ID	Grupo	Endereço IP	Máscara	Gateway
Tefé	TFE	01	01	10.100.10.66	255.255.255.248	10.100.10.65
Alvarães	AVY	02	01	-	-	-
Uarini	UAI	03	01	-	-	-
Fonte Boa	FTB	04	01	-	-	-
Jutaí	JTY	05	01	-	-	-
Tonantins	TNI	06	01	-	-	-
S.Antonio do Iça	SIC	07	01	-	-	-
Amaturá	ATK	08	01	-	-	-
São Paulo de Olivença	SDO	09	01	-	-	-
Belém dos Solimões	-	10	01	-	-	-
Tabatinga	TBN	11	01	10.100.10.74	255.255.255.248	10.100.10.73
Benjamion Constant	BCT	12	01	-	-	-
Atalaia do Norte	ATN	13	01	10.100.10.58	255.255.255.248	10.100.10.57

De: SUPERVISOR							LANCE	Para: OTDR						
FILA	BAST.	MODELO	SUB	SLOT	Porta	CONEXÃO	(m)	CONEXÃO	FILA	BAST.	MODELO	SUB	SLOT	Porta
1	1	SPVL-HB	04	L(35)	UP/Voip	RJ45 Cat5 Azul	02	RJ45 Cat5 Azul	1	1	OTDR39041	05	02	Eth

OBS.:

 Fornecimento (PP 23A0377A)

SISTEMA DWDM - EAF- INFOVIAS - DWDM TEFÉ-ATALAIA DO NORTE

	Estação:	FONTE BOA (FTB)	TABELA DE GERÊNCIA	Revisão
				3
				Pág.
				12

CONEXÕES DWDM - INTERNAS (RACK 01)

De: SUPERVISOR								LANCE (m)	Para: Conexões Elétricas / Ópticas						
FILA	BAST.	MODELO	SUB	SLOT	Porta	CONEXÃO	CONEXÃO		FILA	BAST.	MODELO	SUB	SLOT	Porta	
1	1	SPVL-HB	04	L(35)	OSC1 ▲ Tx	LC/PC (32dB)	02	LC/APC	1	1	HOA2-HA-E21211-HA	04	09	SC IN	
1	1	SPVL-HB	04	L(35)	OSC1 ▼ Rx	LC/PC (32dB)	02	LC/APC	1	1	HOA2-HA-E21211-HA	04	09	SC OUT	
1	1	SPVL-HB	04	L(35)	OSC2 ▲ Tx	LC/PC (44dB)	02	LC/APC	1	1	HOA2-HA-E21211-HA	04	07	SC IN	
1	1	SPVL-HB	04	L(35)	OSC2 ▼ Rx	LC/PC (44dB)	02	LC/APC	1	1	HOA2-HA-E21211-HA	04	07	SC OUT	

CONEXÕES DWDM - INTERNAS (RACK 01) Dir. UAI

De: COM-HR							LANCE (m)	Para: WSS-HA						
FILA	BAST.	MODELO	SUB	SLOT	Porta	CONEXÃO		CONEXÃO	FILA	BAST.	MODELO	SUB	SLOT	Porta
1	1	.OCM-HR	04	10	01	LC/APC	02	LC/APC	1	1	WSS2-HA	04	05	MON OUT

De: COM-HR							LANCE (m)	Para: HOA						
FILA	BAST.	MODELO	SUB	SLOT	Porta	CONEXÃO		CONEXÃO	FILA	BAST.	MODELO	SUB	SLOT	Porta
1	1	.OCM-HR	04	10	02	LC/APC	02	LC/APC	1	1	HOA2-HA-E21211-HA	04	07	DATA MON


De: WSS-HA							LANCE (m)	Para: HOA						
FILA	BAST.	MODELO	SUB	SLOT	Porta	CONEXÃO		CONEXÃO	FILA	BAST.	MODELO	SUB	SLOT	Porta
1	1	WSS2-HA	04	05	.OCM	LC/APC	02	LC/APC	1	1	HOA2-HA-E21211-HA	04	07	LINE MON


CONEXÕES DWDM - INTERNAS (RACK 01) Dir. JTY

De: COM-HR							LANCE (m)	Para: WSS-HA						
FILA	BAST.	MODELO	SUB	SLOT	Porta	CONEXÃO		CONEXÃO	FILA	BAST.	MODELO	SUB	SLOT	Porta
1	1	.OCM-HR	04	10	03	LC/APC	02	LC/APC	1	1	WSS2-HA	04	06	MON OUT


De: COM-HR							LANCE (m)	Para: HOA						
FILA	BAST.	MODELO	SUB	SLOT	Porta	CONEXÃO		CONEXÃO	FILA	BAST.	MODELO	SUB	SLOT	Porta
1	1	.OCM-HR	04	10	04	LC/APC	02	LC/APC	1	1	HOA2-HA-E21211-HA	04	09	DATA MON

De: WSS-HA							LANCE (m)	Para: HOA						
FILA	BAST.	MODELO	SUB	SLOT	Porta	CONEXÃO		CONEXÃO	FILA	BAST.	MODELO	SUB	SLOT	Porta
1	1	WSS2-HA	04	06	.OCM	LC/APC	02	LC/APC	1	1	HOA2-HA-E21211-HA	04	09	LINE MON


 Fornecimento (PP 23A0377A)

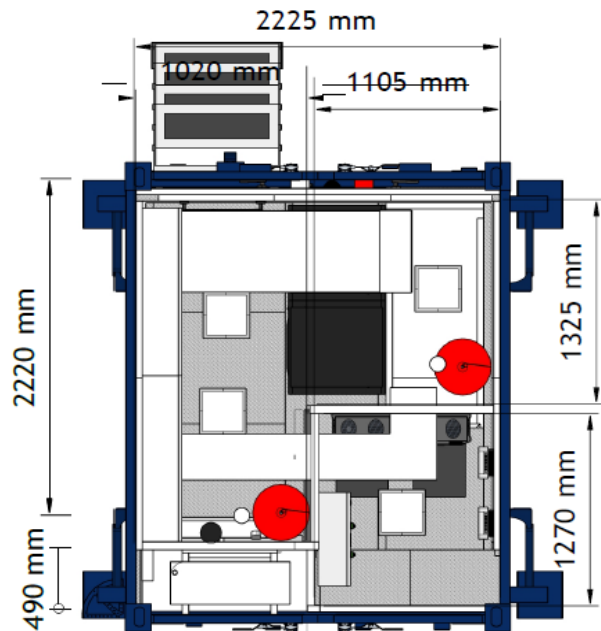

Layout

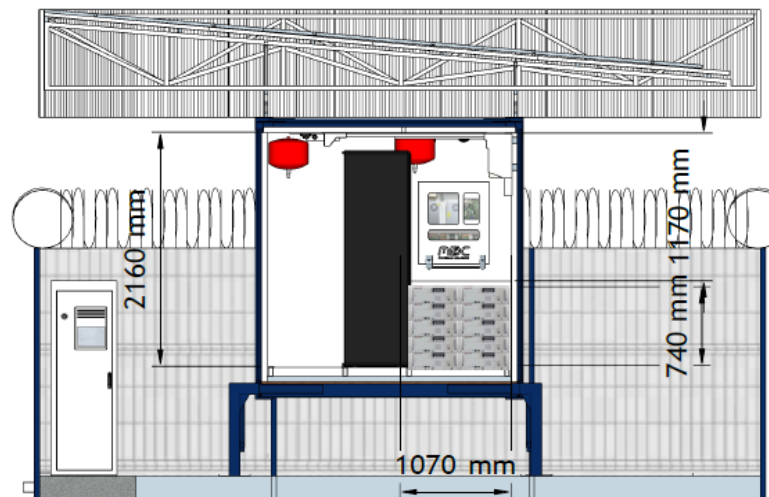

Vista frontal interna

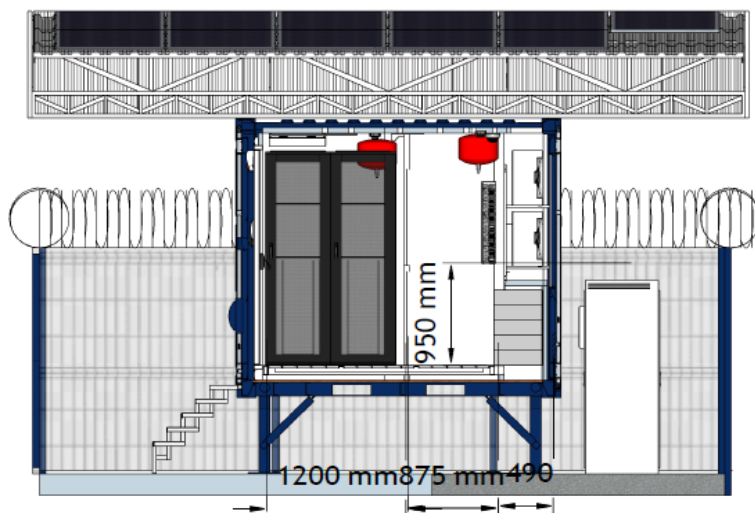

Vista posterior

